1-1

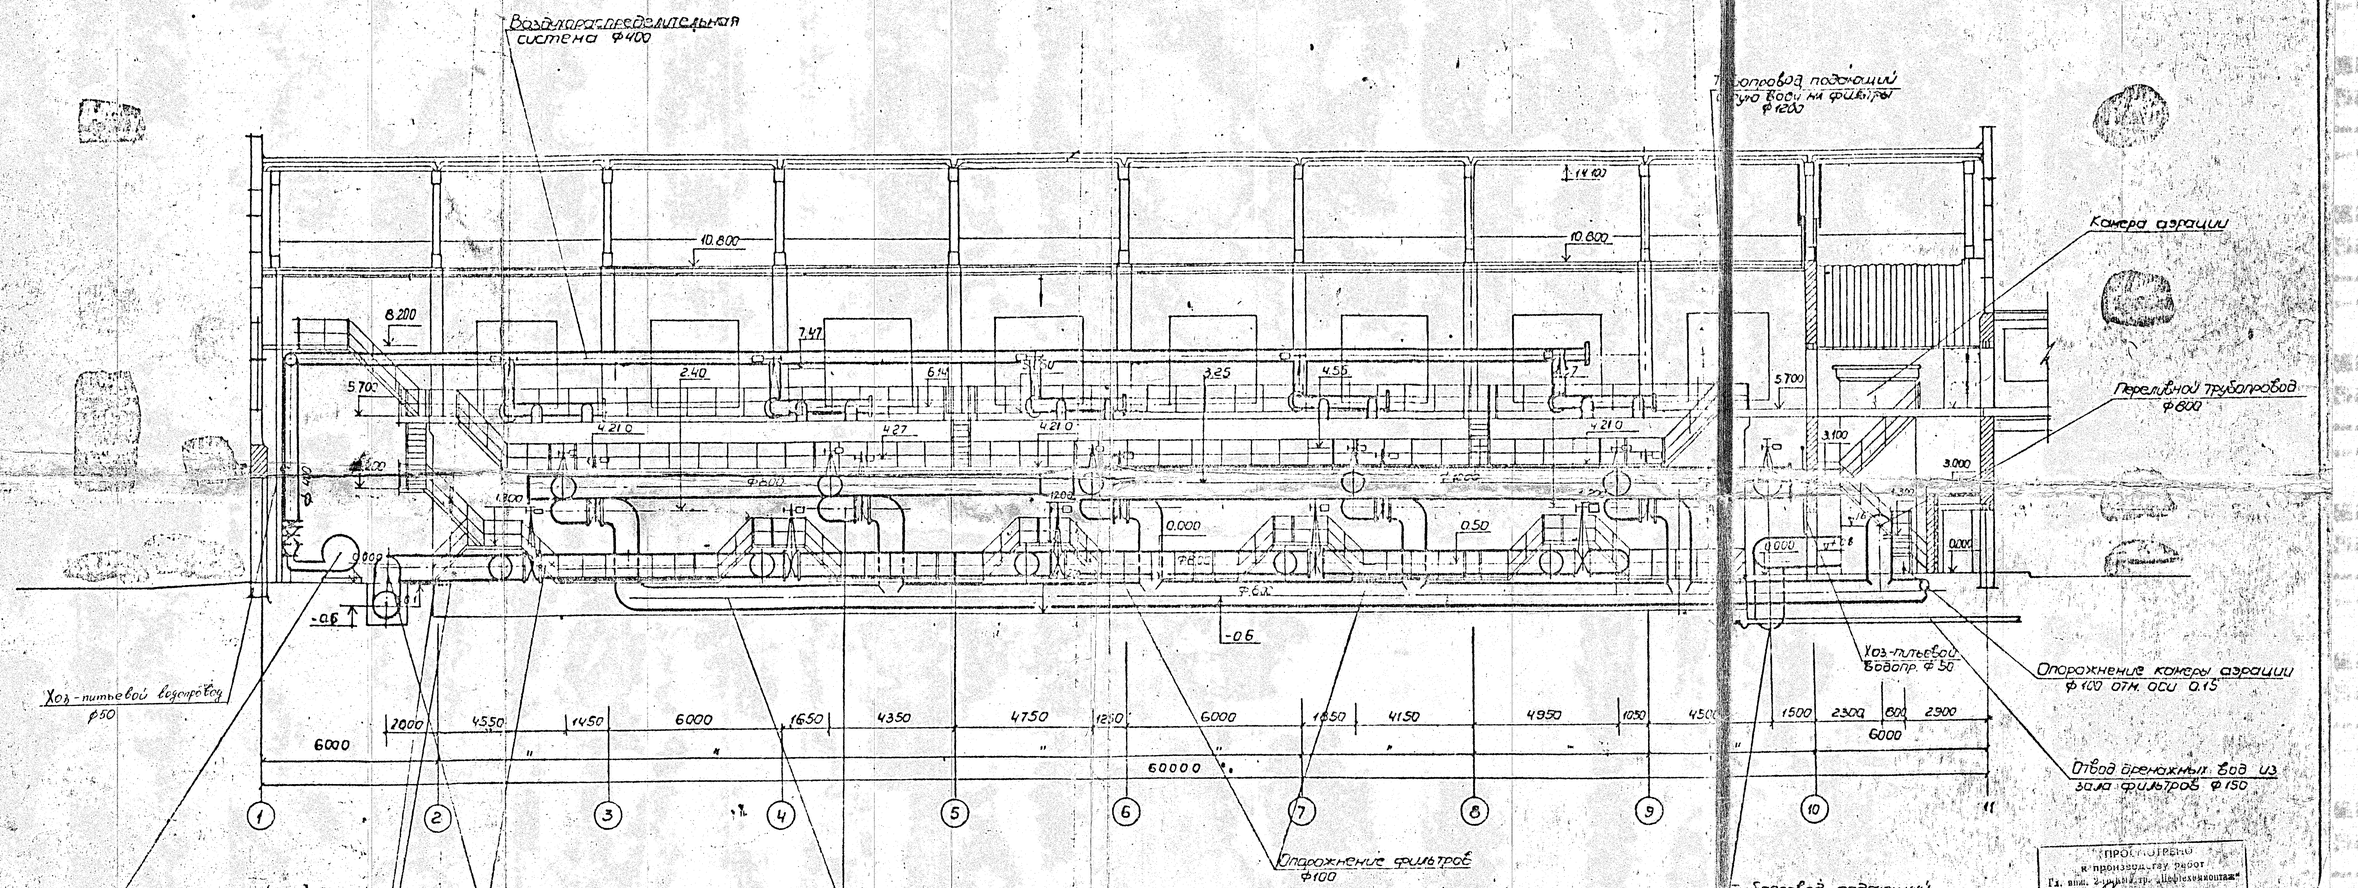

ПРОСМОТРЕНО
к производству работ
Гл. инж. треста "Нефтехиммонтаж"
Подпись ... 01 1973

Допускается к производству работ
Гл. инженер
Подпись ... 1980 г.

Планы зданий на отм. 0.00 и 5.85. см. черт. 4290/8-11-1с-НВ
л. 2,3.

Исполнительный чертеж


Дирекция строящегося предприятия
Производственного объединения
Куйбышевазот
Гл. инженер
30.

				4290/8-11-1с-НВ			
				Водоводы (расширение и реконструкция I очереди) г. Куйбышев			
Н. контр.	Сафронов				Р	4	14
Нач. отд.	Разработал	Тресов		Разрез 1-1	НЖКХ РСФСР Гипрокоммунводоканал г. Москва		
Гл. спец.	Проверил						
Гл. инж. проекта	Проверил						
Гл. спец.	Лебедев						

Инв. № подл. | Подпись и дата | Взам. инв. №